



2

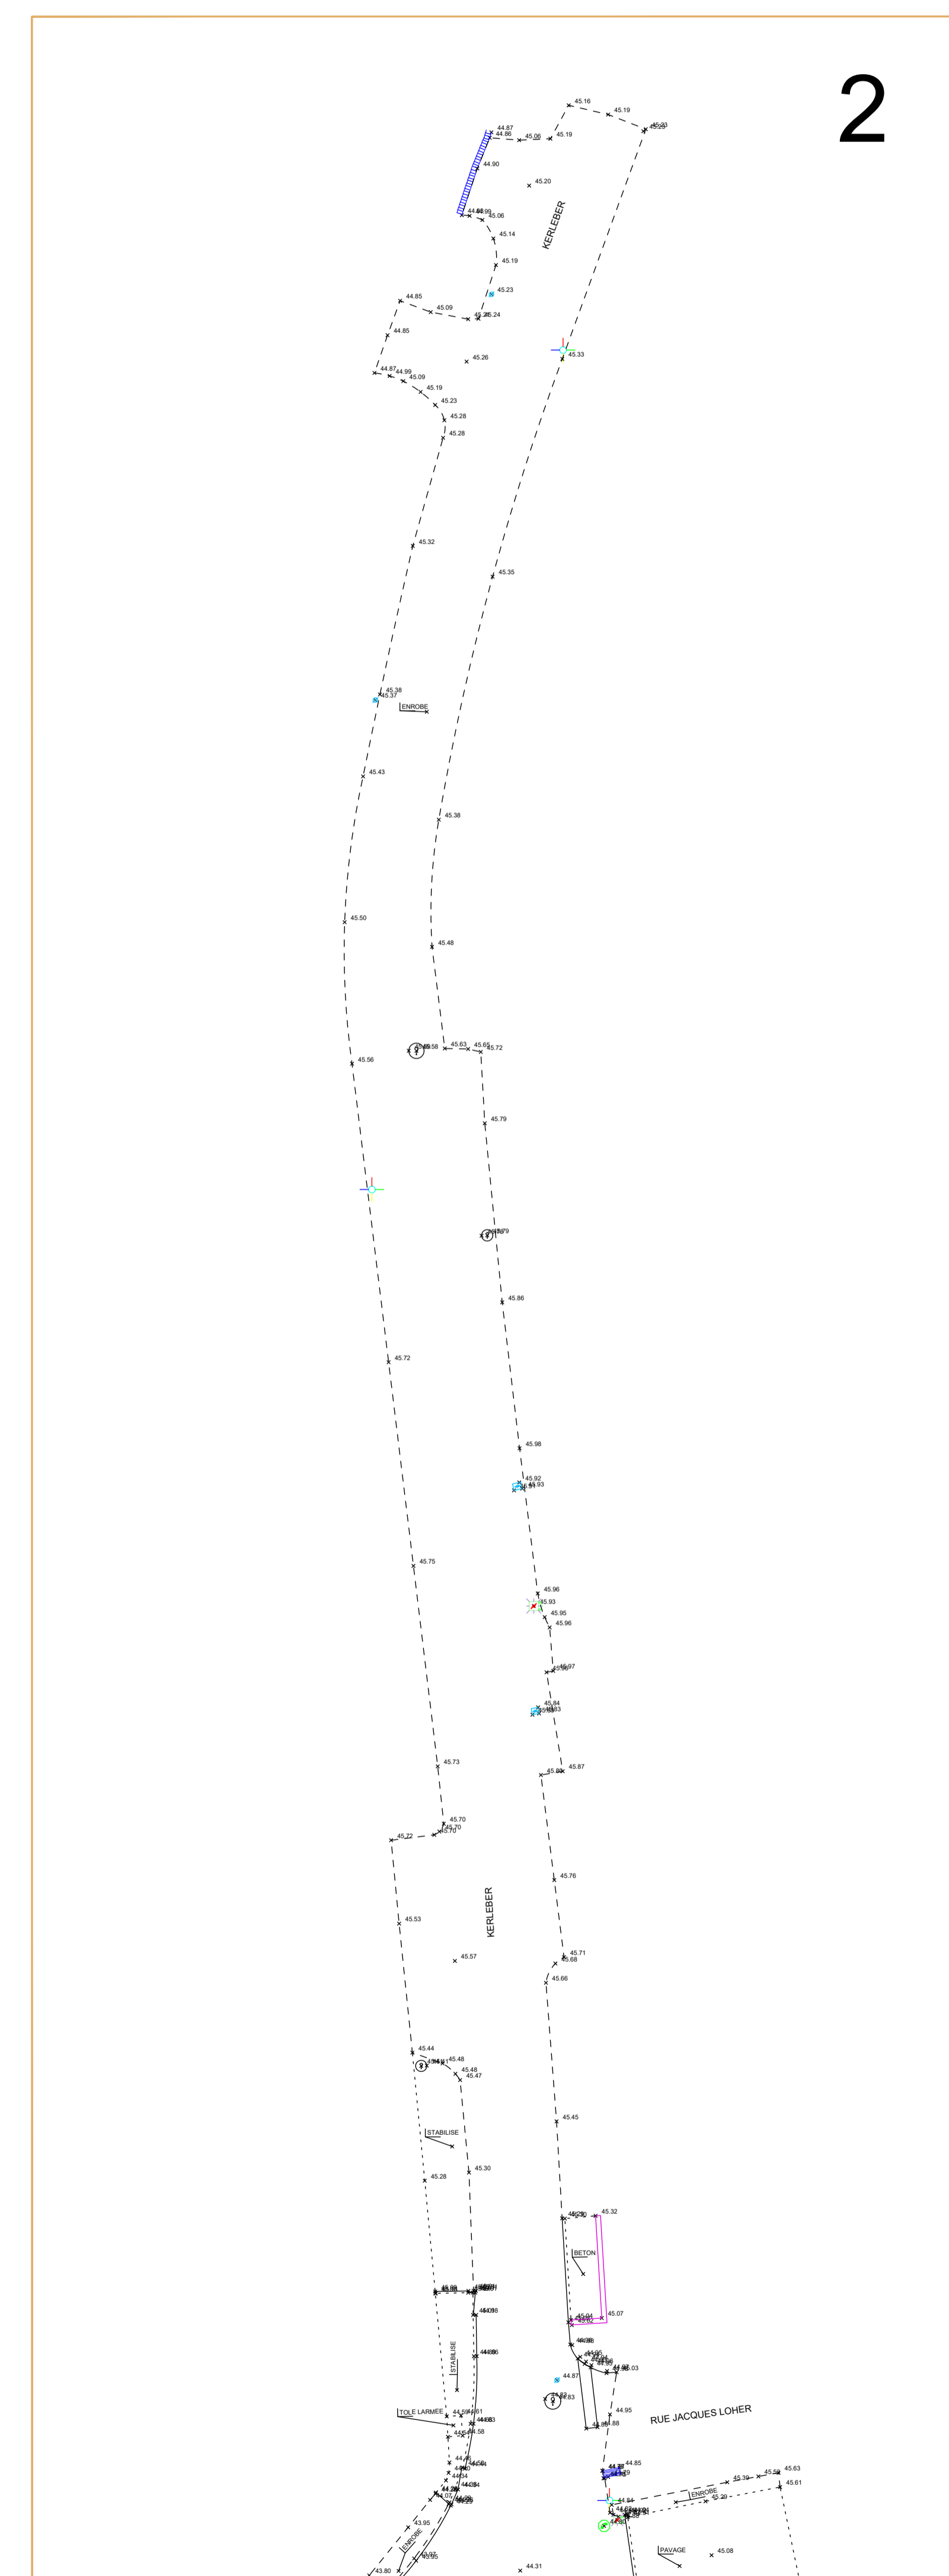

Plan de situation - sans échelle

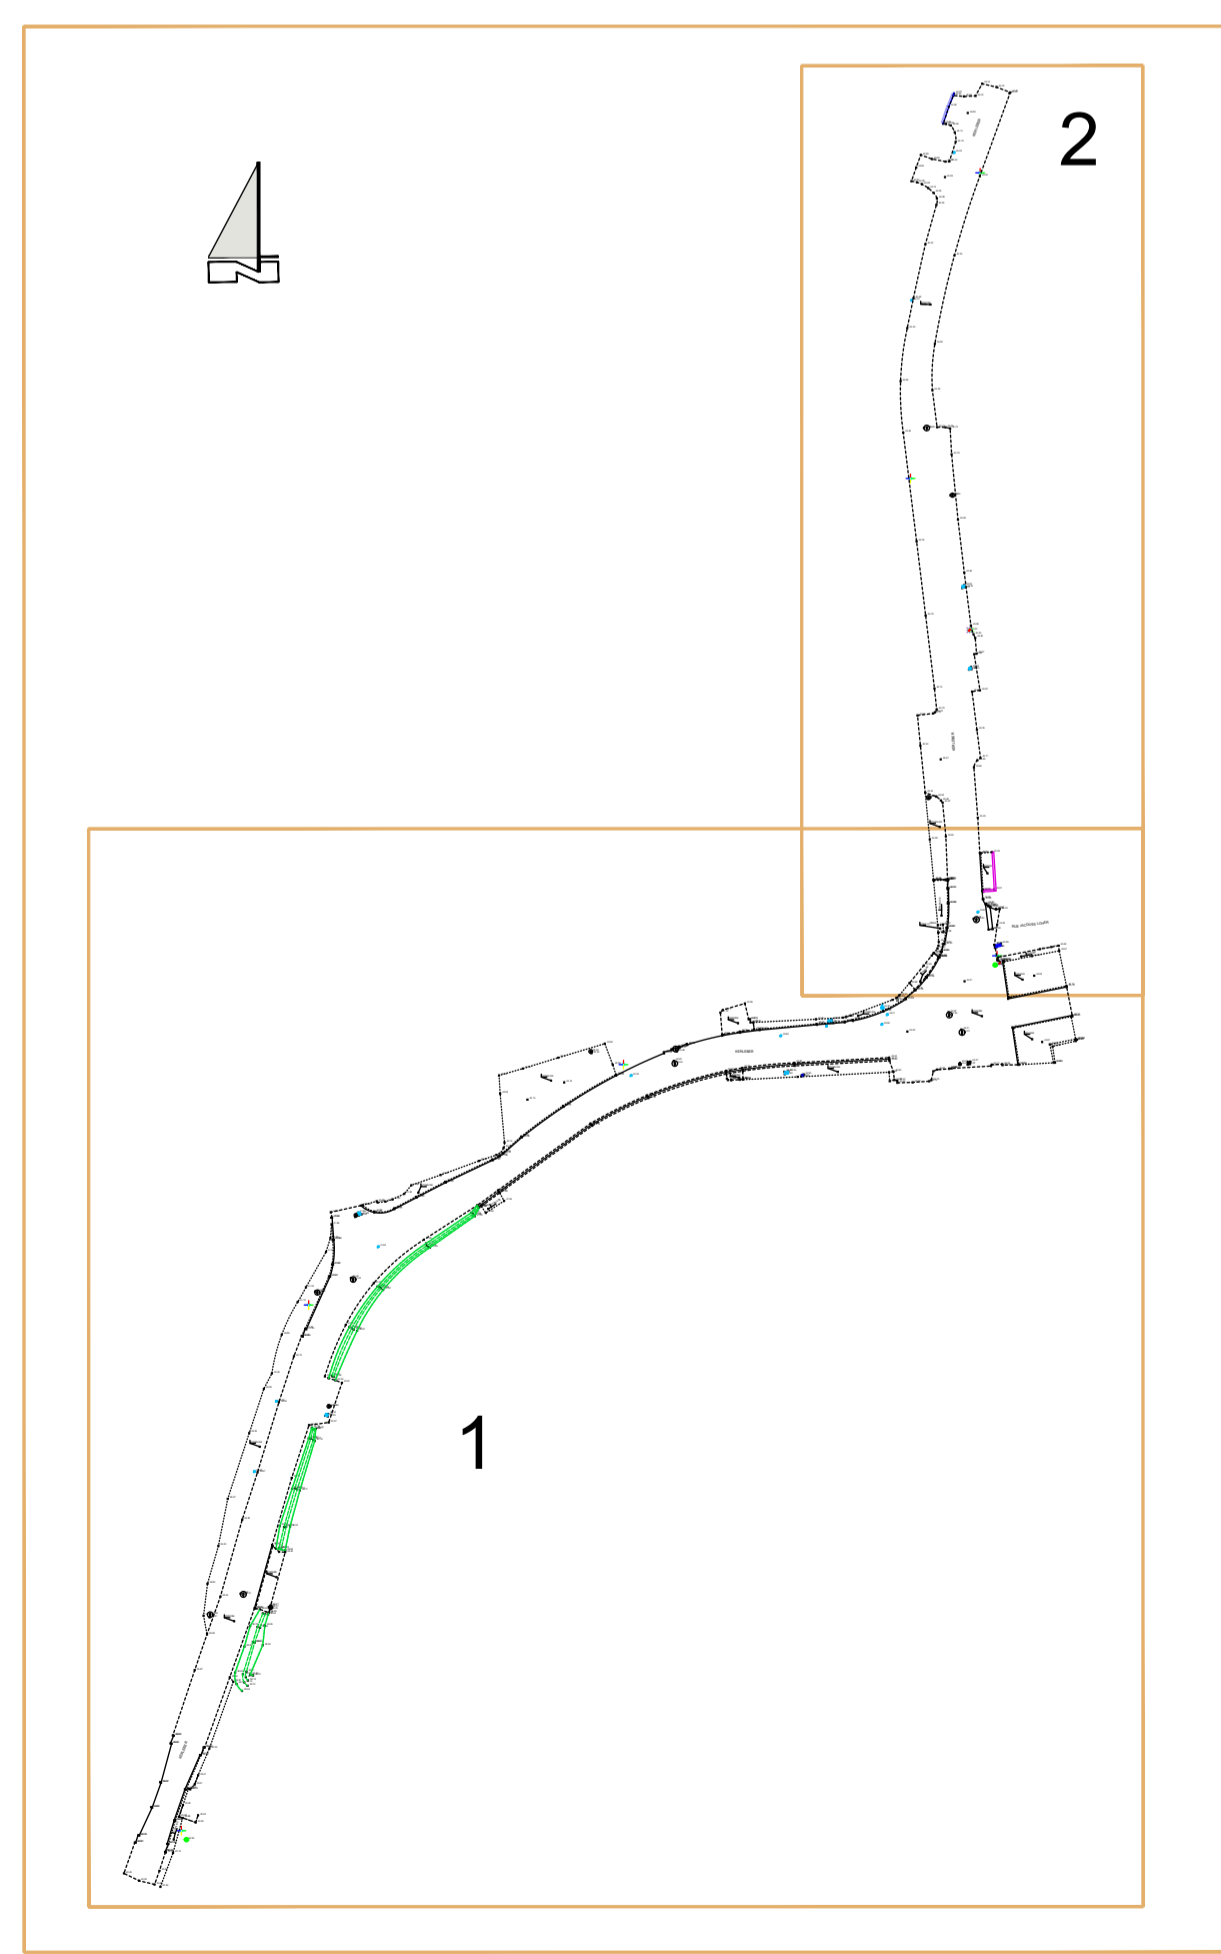

1



**LEGENDE**

	Station de levé
	Avicols
	Chambre de vanne/Compteur eau potable
	Bouche à clé
	Poteau incendie
	Regards divers (réseaux non déterminés)
	Télécommunication
	Support de ligne électrique, lampadaire et télécommunication

références de rattachement  
 coordonnées planimétriques en système RGIF 03 - Contour Conforme 48  
 coordonnées altimétriques en système NGF - IGN 69

QUEVEN ——— Village de Kerlébert  
 KEVEN

**PLAN DE RECOLEMENT**  
 Travaux réalisés par  
 l'Entreprise COLAS

établi le 17/11/2025 échelle : 1/200  
Géotier n° 8004

Maitre d'Ouvrage  
**Commune de QUEVEN**  
 Place Pierre Quiro - CS 30010  
 56531 - QUEVEN Cedex

Entreprise  
**COLAS FRANCE**  
 Agence de Lorient  
 ZA de Prouzem  
 56550 LOCCAL-MENDON

Relevé suivant charte graphique LORIENT AGGLOMERATION