
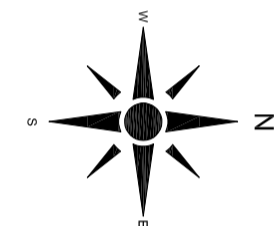


Lorient ASSEMBLEMENT
 Pour Aménagement, Environnement et Transport
 Services : 43 rue de la République
 56100 Lorient
 Tél. 02 97 24 71 00 Web : www.lorient.sggsl.fr

- HENNEBONT -
 - Avenue de la République -
 Récolement de voirie
 Planche 1
 (Entre le giratoire du Toul Douar et le giratoire Rue
 Ousmane Sow)

Index	Date	Modifications	Établi par	Vérifié par
A	07/04/2022	PREMIERE EDITION	CCG	IBD
B				
C				

ÉTAPE	DATE	PHASE	ÉCHELLE	N° PLAN	INDICE
PROJET	07/04/2022	DOSSIER RÉCOLEMENT	1/200ème	1	2

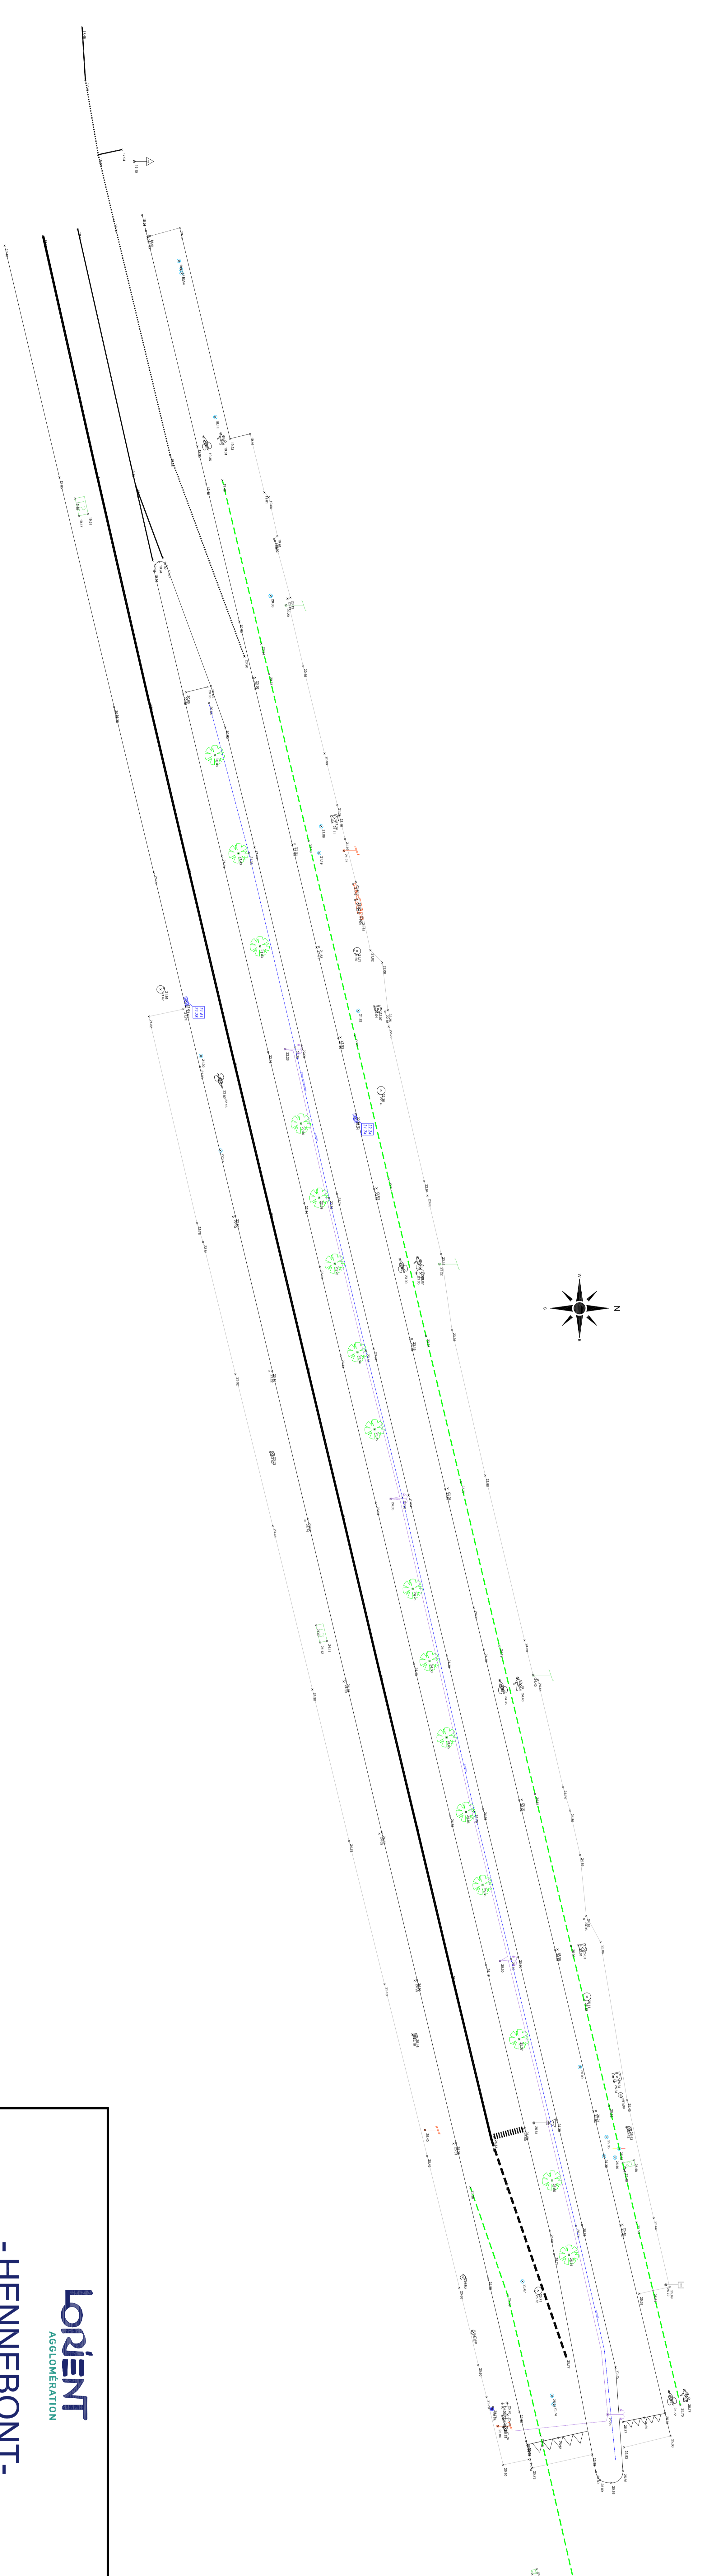

LORIENT
 ARBOLENTERIE
- HENNEBONT -
 - Avenue de la République -
 Récolement de voirie
 Planche 2
 (Entre le giratoire Rue René Cassin et le giratoire
 Avenue Pablo Picasso)

LORIENT Pôle Aménagement, Environnement et Transports
 Service des Aménagements
 Maison de l'Aménagement - 10 rue de la République
 56100 Lorient - Bretagne
 TEL : 02 97 24 11 00 - Web : www.lorient-orient.fr

Indice	Date	Modifications	Établi par	Vérifié par
A	07/04/2022	PREMIERE EDITION	GGC	BSO
B				
C				

PROJET	DATE	PHASE	ÉCHELLE	N° BUREAU	INDICE
ARBOLENTERIE	07/04/2022	RECOLEMENT	1/500ème	2	3