



Commune de QUEVEN

Piste Cyclable

Impasse PAPIN-Rue Joliot Curie

Plan de Récolement Aménagement

Planche 1

Rattachement planimétrique : RGF 93 - CC48
 Rattachement altimétrique : NGF - IGN 69
 Echelle : 1/200

Agence de LORIENT
 ZA de Poulvorn
 1 rue de la Lande
 56550 LOCCAL-MENDON
 Tél : 02 97 24 62 97

COLAS

CREATIVE TOPO.
 - Certifiée Qualité & Géoréférencement -
 Exécution & Récolement



Point : 06.88.92.72.85
 www.creative-topo.fr
 Email : xavier@topo.ct@gmail.com

LORIENT
 AGGLOMÉRATION

Pôle Aménagement, Environnement et Transports
 SIG - Bureau de dessin
 Maison de l'Agglomération
 BP 20001 56314 LORIENT Cedex
 TEL: 02.90.74.71.00 - Web: www.lorient-agglo.fr

Indice	Date	Modifications	Établi par	Vérfié par
A	10/07/2024	Plan de récolement travaux	P.QUILLEC	CT

FIGIER	DATE	PHASE	ECHELLE	N° DU PLAN	INDICE
Quillevic - Piste Cyclable - Rue Joliot Curie - Impasse Papin	10 juillet 2024	Récolement	1/200 eme	A	1

 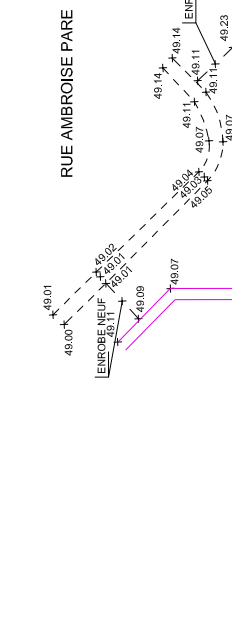

Voir Feuille

Commune de QUEVEN

Piste Cyclable

Impasse Denis PAPIN-Rue Joliot Curie


Plan de Récolement Aménagement

Planche 2

Rattachement planimétrique : RGF 93 - CC48
Rattachement altimétrique : NGF - IGN69
Echelle : 1/200




Agence de LORIENT
ZA dePoullvern
1 rue de la Lande
56550 LOCOAL MENDON
Tel : 02 97 24 62 97

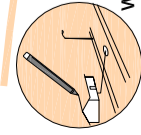

Port : 06.98.92.72.85.
www.creative-topo.fr

CREATIVE TOPO.
- Certifiée Qualité & Géoréférencement -
Exécution & Récolement

Email : xavchopin.ct@gmail.com

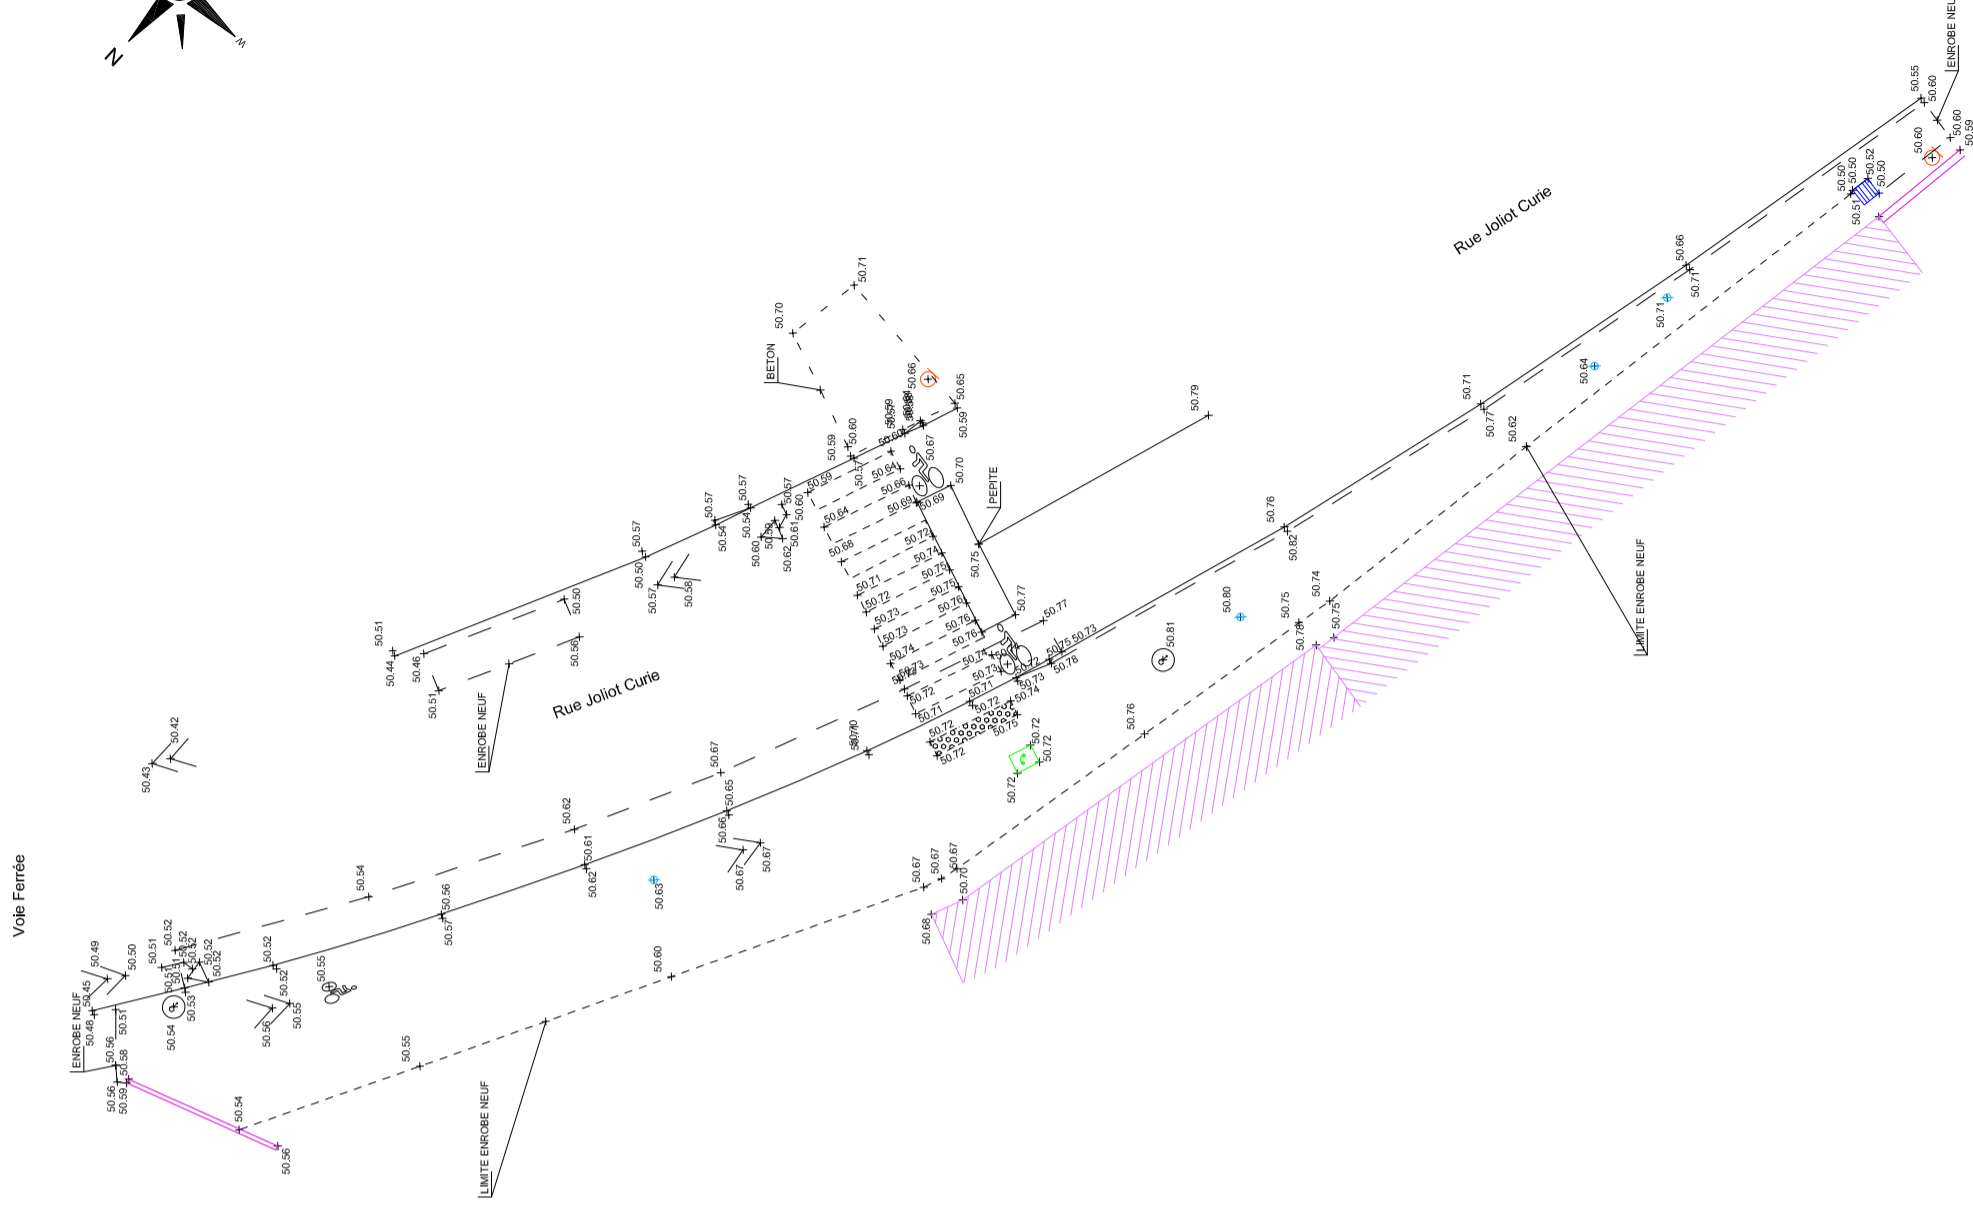

Indice	Date	Modifications	Établi par	Vérfié par
A	10/07/2024	Plan de récolement travaux	P.QUILLEC	CT

FICHER	DATE	PHASE	ÉCHELLE	N° DU PLAN	INDICE
Quéven_Piste Cyclable-Rue Joliot Curie-Impasse Papin_Colas_20240710-2DZ.dwg	10 juillet 2024	Récolement	1/200 ème	A	1